



SUVARNABHUMI
AIRPORT HOTEL

แบบฟอร์มวงเงินงบประมาณที่ได้รับจัดสรรและราคากลาง(ราคาอ้างอิง)

เลขที่เอกสาร..PU033 / 90919

1. ชื่อโครงการเปลี่ยนจนวนหม้อต้มน้ำเย็น เจ้าของโครงการฝ่ายวิศวกรรม
2. วงเงินงบประมาณที่ได้รับจัดสรร.250,000.00 บาท ใช้งบ Ren.1.3
3. วันที่กำหนดราคากลาง(ราคาอ้างอิง) 9 กันยายน 2562 เป็นเงิน 240,000.00บาท
ไม่รวมภาษีมูลค่าเพิ่ม ราคาต่อหน่วย (ถ้ามี).
4. แหล่งที่มาของราคากลาง(ราคาอ้างอิง)
 - 4.1. Brainstorm Marketing Co . , Ltd.
 - 4.2 Prime System Engineering Co , Ltd
 - 4.3 Chemtech Engineering & supply Co.,Ltd
5. รายชื่อเจ้าหน้าที่ผู้กำหนดราคากลาง(ราคาอ้างอิง)และผู้อนุมัติ

เชษมคุณ ขยายพานิช

ผู้กำหนดราคากลาง ลงนาม.....

วัชรพล สงวนศักดิ์

ผู้อนุมัติราคากลาง ลงนาม.....

ผู้จัดการทั่วไป / ผู้อำนวยการฝ่ายการเงิน

โทรศัพท์ 02-131-1094 (ฝ่ายจัดซื้อ) แฟกซ์ 02-131-1183

วันเปิดรับใบเสนอราคา 12 กันยายน 2562

วันปิดรับใบเสนอราคา 18 กันยายน 2562

เวลา 8.30 – 17.00 น. Purchasing.manager@novotelairportbkk.com

บัญชีแสดงปริมาณงานและราคา (Bill Of Quantities)

โครงการ : NOVOTEL SUVARNABHUMI AIRPORT HOTEL

AREA : Insulation


Item	Description	Q'ty	Unit	Material		Labour		Total Amount (Baht)
				Unit (Baht)	Amount (Baht)	Unit (Baht)	Amount (Baht)	
1	Closed cell insulation 3/4" IPS x 1" thk.	20	M.					
2	Closed cell insulation 1" IPS x 1" thk.	50	M.					
3	Closed cell insulation 1 1/4" IPS x 1" thk.	25	M.					
4	Closed cell insulation 1 1/2" IPS x 1" thk.	60	M.					
5	Closed cell insulation 2" IPS x 1" thk.	225	M.					
6	Closed cell insulation 2 1/2" IPS x 1" thk.	130	M.					
7	Closed cell insulation 8" IPS x 2" thk.	6	M.					
8	Closed cell insulation 12" IPS x 2" thk.	11	M.					
9	Accessories	1	Lot					
10	Overhead	1	Lot					
	รวมทั้งสิ้น							

**** หมายเหตุ**

- 1) ราคายังไม่รวมภาษีมูลค่าเพิ่ม 7 %
- 2) กำหนดขึ้นราคา 90 วัน
- 3) กำหนดส่งมอบงานภายใน 120 วัน นับตั้งแต่วันที่ได้รับแจ้งยืนยันการทำงาน
- 4) การรับประกันผลงาน, วัสดุ และคุณภาพงานต่อเนื่อง 1 ปี

SUVARNABHARMI AIRPORT HOTEL

KEY PLAN
 15 16 17 18 19 20 21 27 23
 1 2 3 100

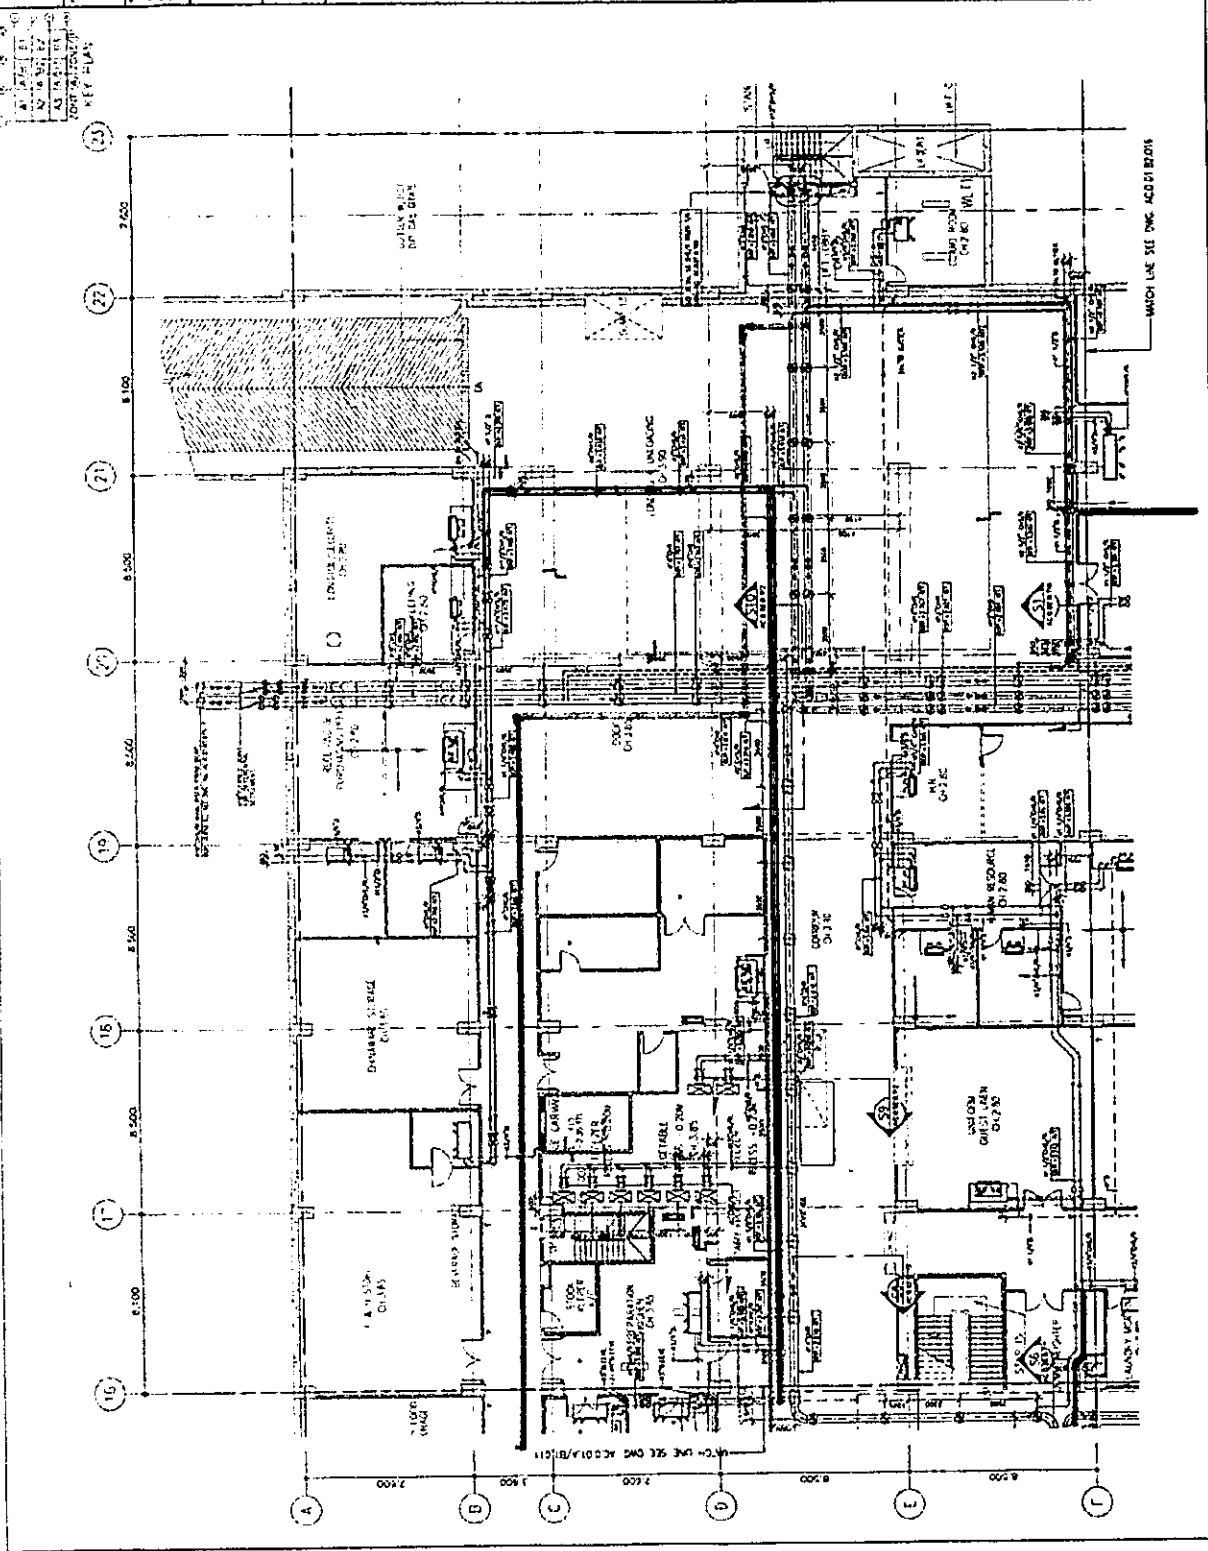

AS-BUILT


CHILLED WATER PUMPING SYSTEM
 BASAL FLOOR PLAN 8 (ZONE B1)
 PROJECT NO. AC-001/01/015
 SHEET NO. 15


AS - BUILT

CHILLED WATER PIPING SYSTEM
85% FLOOR PLAN 9 (ZONE B7)

PROJECT NO. AC-001-82-D16

6 9 9
 A1 100
 A2 100
 A3 100
 A100 100

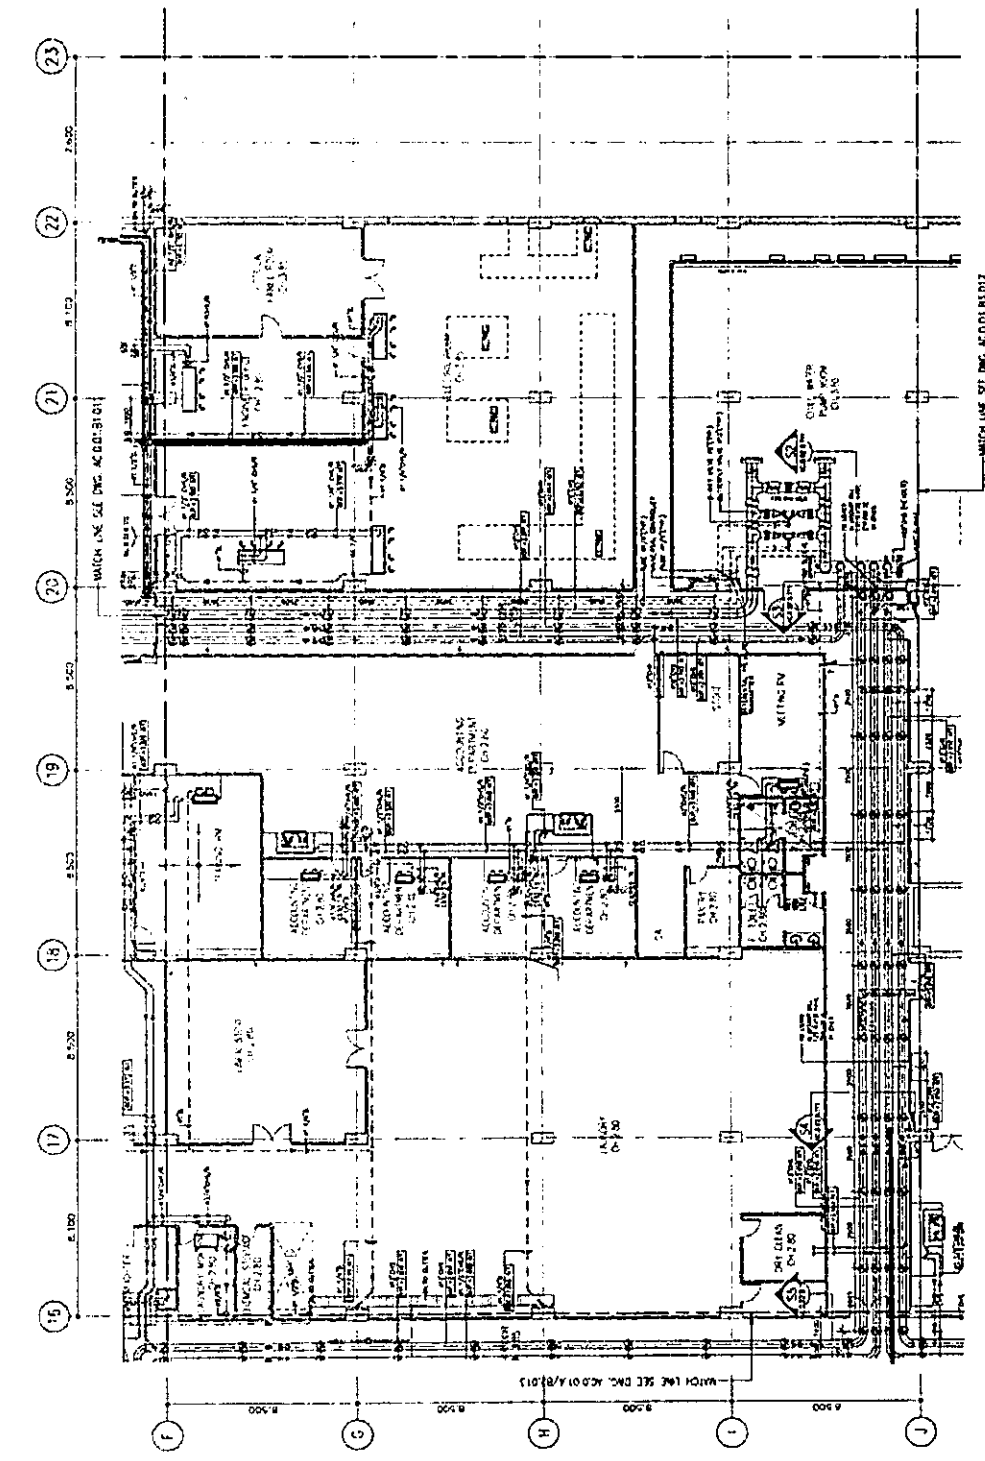


**SUVARNABHUMI
AIRPORT HOTEL**




CHILLED WATER PIPING SYSTEM
2nd FLOOR PLAN 1
(ZONE A1)

AS-BUILT

NO.	DESCRIPTION	DATE
1	AS-BUILT	11/00
2	AS-BUILT	12/00

SCALE: A1 = 1:100
A3 = 1:200

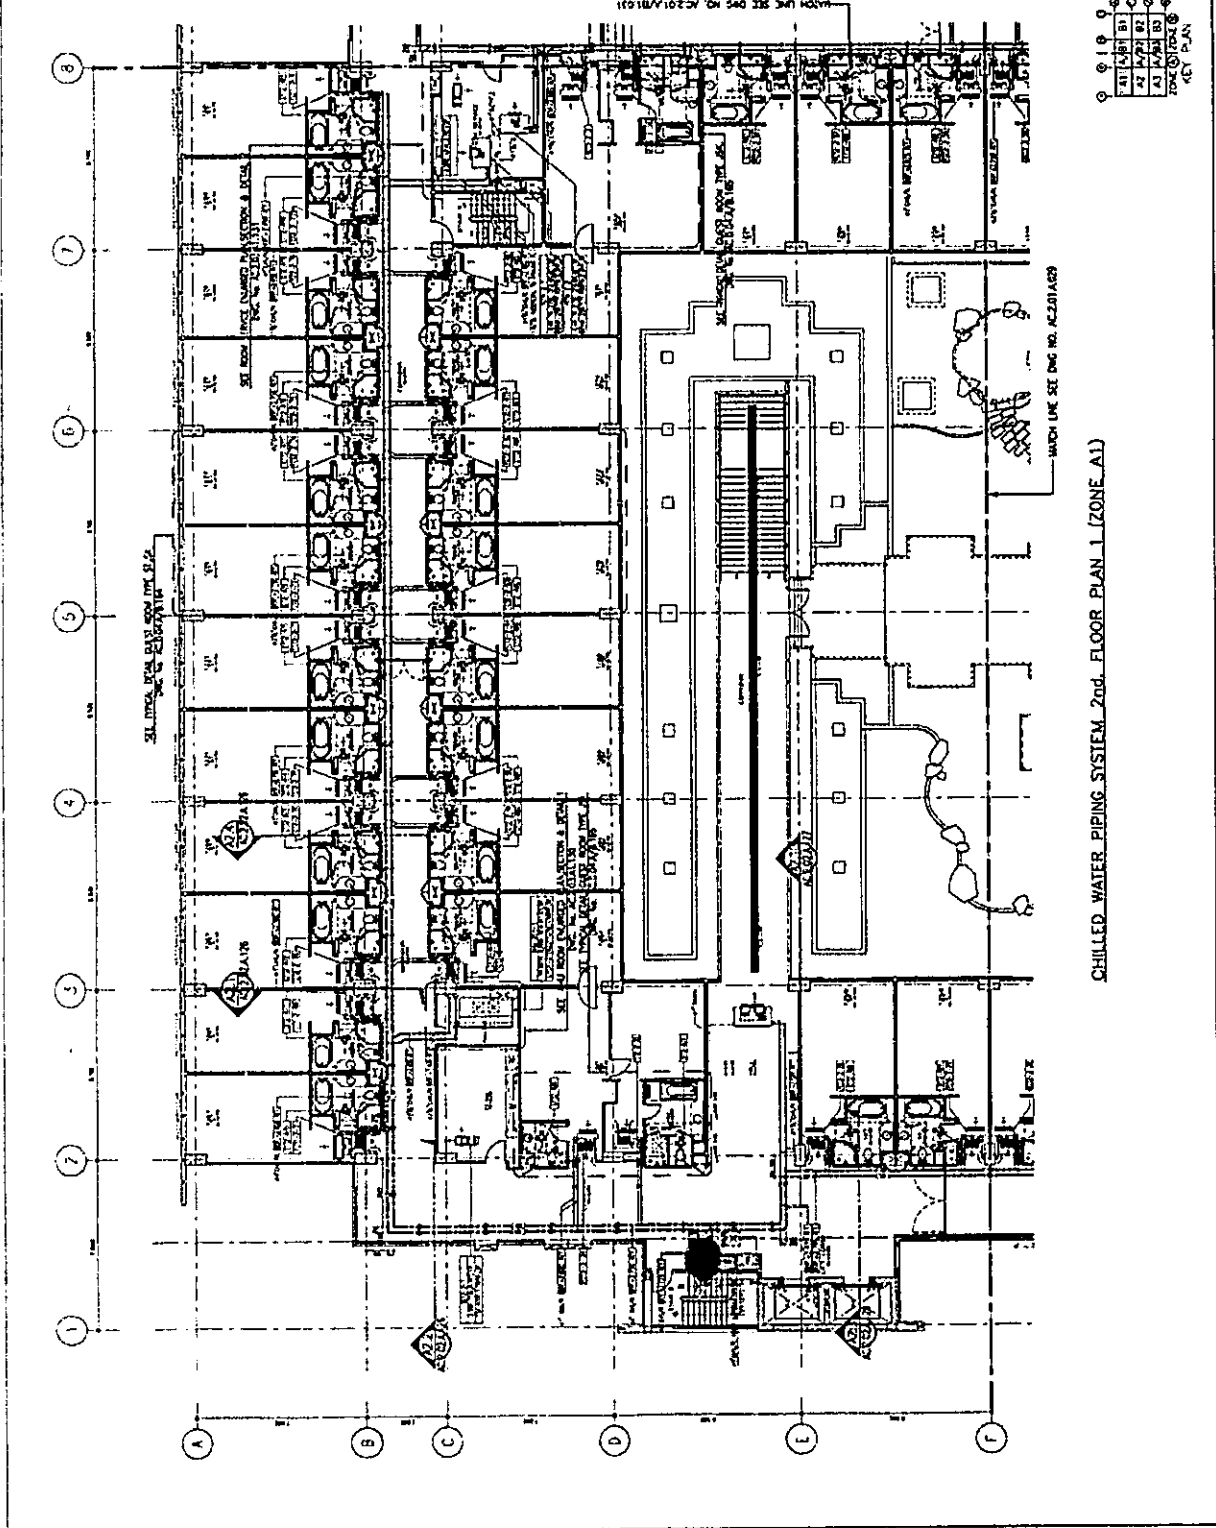

KEY PLAN

1	2	3	4	5	6	7	8
A	B	C	D	E	F		

CHILLED WATER PIPING SYSTEM_2nd_FLOOR PLAN_1 (ZONE_A1)